








№ д. № подл.	Подпись и дата	Взам. инд. №	Листов

0409030N20J


формат	A2
--------	----

Схема расположения путей полноповоротного подвесного крана КПП-10 Q=10 тс
на отм. +100,840 в осях Д-Е/15-21

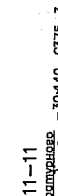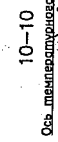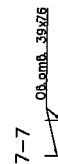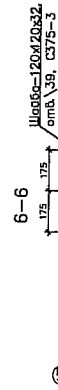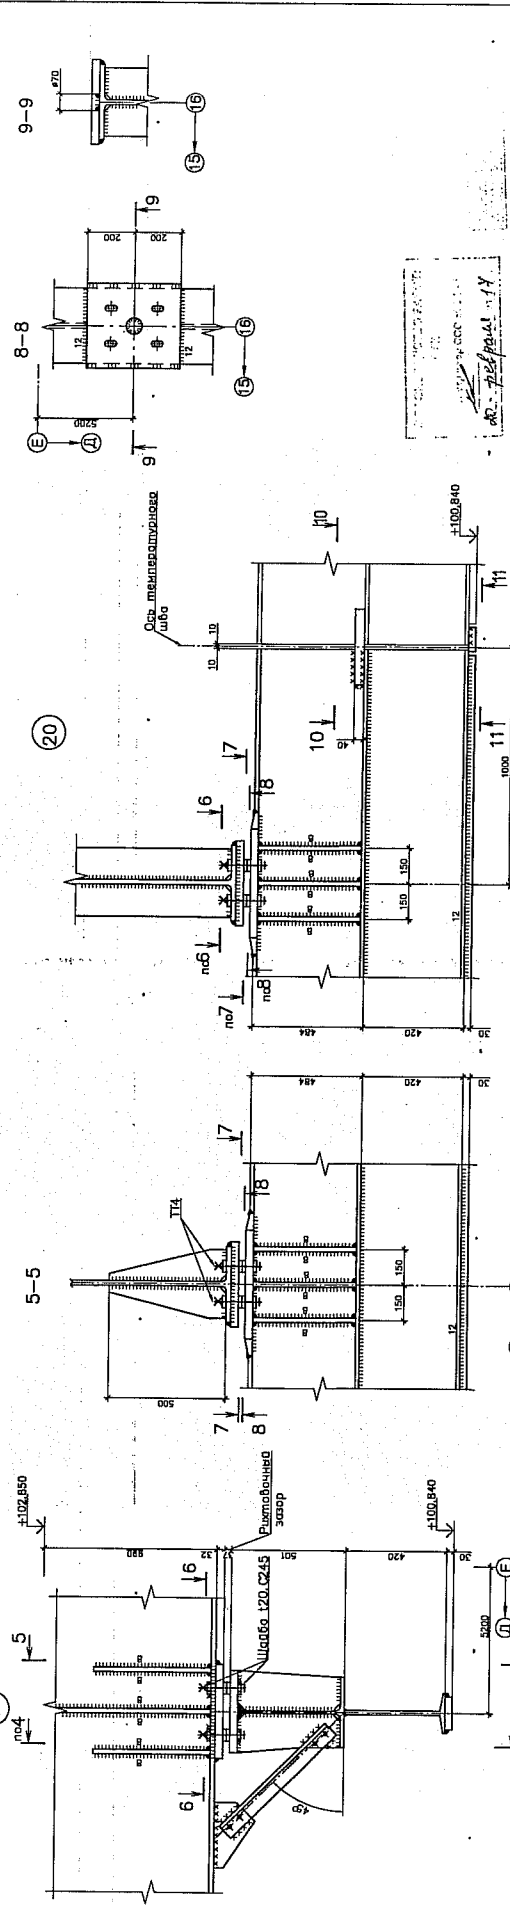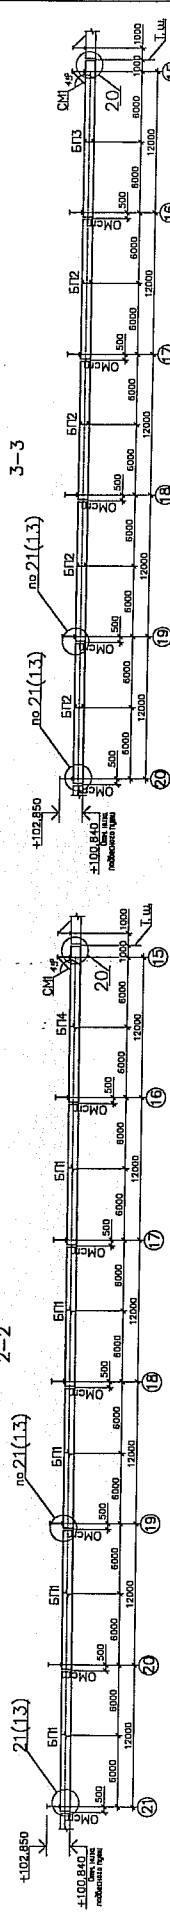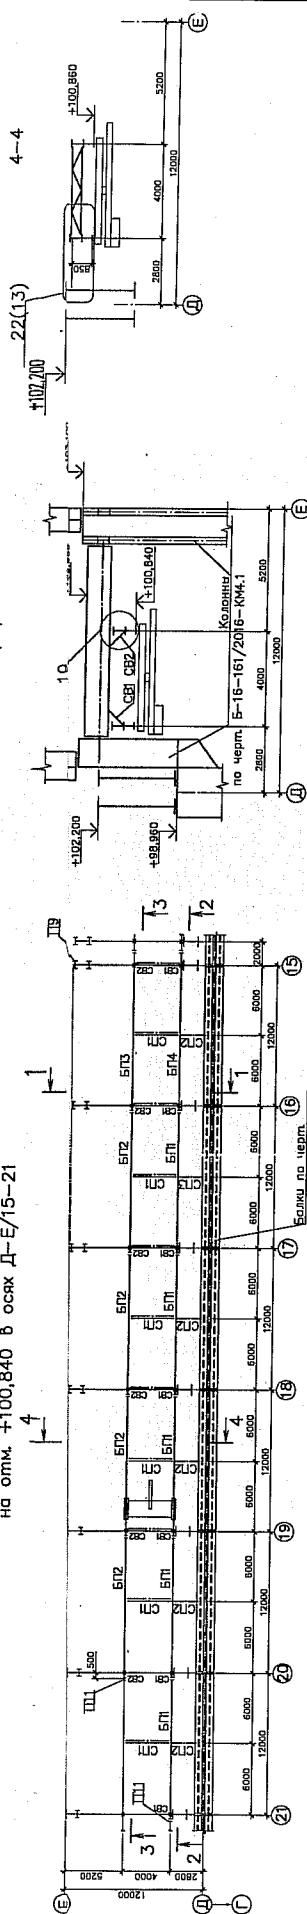





[illegible]

Формат А1

0-0

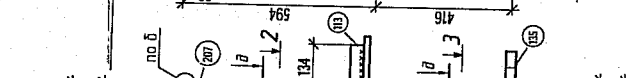[illegible]


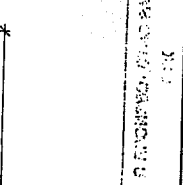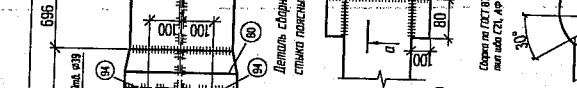



АКТ
дефектации
металлоконструкций путей подвешного транспорта
от «17» января 2019 г.

1. Наименование Объекта: Строительная площадка 3-го энергоблока на базе ПСУ-800 филиала Березовская ГРЭС

2. Номер и дата Договора на поставку Продукции: № Б-17-0244 от 31.01.2017 г. (договор перевода прав и обязанностей № Б-17-1138 от 02.08.2017 г.)

3. Наименование и адрес поставщика: По договору поставки № Б-17-0244 от 31.01.2017 г. – ООО «НОВЫЕ ТЕХНОЛОГИИ», по договору перевода прав и обязанностей № Б-17-1138 от 02.08.2017 г. – ООО «Межрегионпродукт», Адрес: 143180, Российская Федерация, Московская область, г. Звенигород, ул. Спортивная, д.16-48.

4. фамилия, имя, отчество, должность членов комиссии по приемке/представителей(ия) сторон(ы), номер доверенности:

Начальник Отдела по организации строительных работ филиала «Березовский» ООО «Юнипро Инжиниринг» ООО «Юнипро Инжиниринг» Яценко К.М., доверенность № 402 от 25.12.2018 г.
Будущий инженер-технолог Отдела по организации строительных работ Службы строительного контроля и технического надзора филиала «Березовский» ООО «Юнипро Инжиниринг» Шиняев В.И., доверенность № 1 от 15.01.2019г.
Начальник Отдела качества филиала «Березовский» ООО «Юнипро Инжиниринг» Утев А.М., доверенность № 402 от 25.12.2018 г.
Будущий инженер Отдела качества филиала «Березовский» ООО «Юнипро Инжиниринг» Чистякова Н.С., доверенность №394 от 24.12.2018 г.

5. Наименование Продукции: Металлоконструкция путей подвешного крана под отм. + 102,200.

РД № Б-16-161/2061-КМ4.2.

6. Обстоятельства и дата обнаружения несоответствия: При входном контроле 17.07.2018 г. был выявлен факт отклонения от прямолинейности полок подкрановых балок, на основании чего был составлен акт, подписанный начальником отдела строительного контроля ООО «Энергоинновация» Г.М.Гарибасовым. В акте комиссионно было принято решение: монтаж балок возможен при выполнении дополнительных мероприятий в процессе монтажа. 24.12.2018 г. от АО «ОЗС» было получено письмо № 921-Шр об отсутствии технической возможности устранения дефектов металлоконструкций. 17.01.2019 г. была составлена исполнительная схема замеров балок путей подвешного транспорта (приложение 1 в данному акту).

7. Описание несоответствия Продукции:

№	Наименование несоответствия	Номер и содержание заводской маркировки	Вид несоответствия	Описание несоответствия (параметры и документы, которым не соответствует продукция)	Ед. изм.	Кол-во
---	-----------------------------	---	--------------------	---	----------	--------

1	Балки путей подвешенного крана			11	шт.	1	2	1
БП 1								
БП 3								
БП 4								
Прогнбы элементов из плоскости по длине составляют до 23 мм. Несоответствие требованиям СП 53- 101-98 (предельно допустимые прогибы элементов из плоскости по длине 0,001 L). Невозможность достичь при монтаже требований СП 70.13330.2012 (смещение оси балки с продольной разбивочной оси пути +/-3мм)								

8. Заключение и предложение комиссии: произвести повторную закупку металлоконструкций путей подвешеного крана под отм. +102,200 (РД № Б-16-161/2061-КМ4.2) в кол-ве: БП 1 = 2 шт., БП 3 = 1 шт.; БП 4 = 1 шт.

В адрес ООО «Межрегионпродукт» направить телеграмму о вызове представителя для составления акта дефектов продукции по договору поставки № Б-17-0244 от 31.01.2017 г. (договор перевода прав и обязанностей № Б-17-1138 от 02.08.2017 г.)

Приложение: 1. Исполнительная схема от 17.01.2019 г. – на 1 л.


Подписи: Члены комиссии/представители Сторон (указать инициалы, фамилии подписантов)

Яценко К.М.
Шняев В.И.
Утев А.М.
Чистякова Н.С.

Исполнительная схема кривизны балок путей
подвешеного транспорта, расположенных на площадке
у временного торца гл. корпуса .

23

Ось главного
корпуса

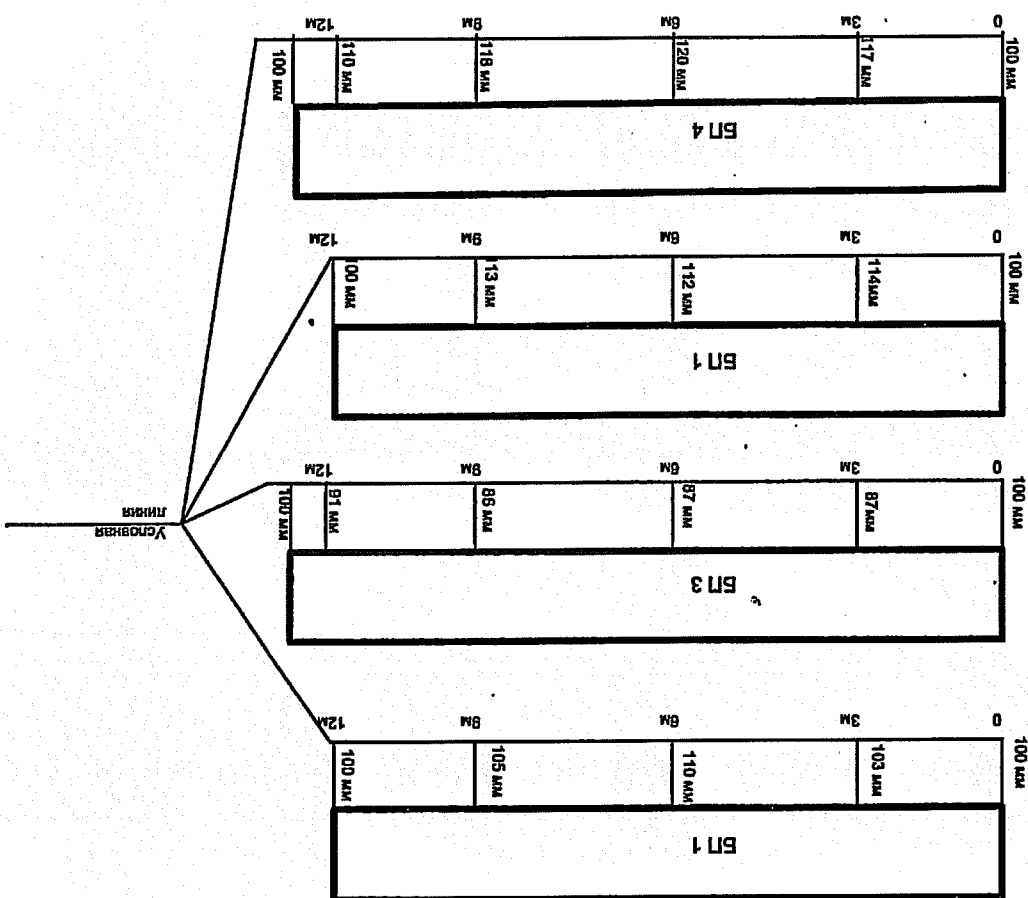

Вед. геодезист ОС
17.04.2019
Щенко А.Л.
"Геодезист"
ООО "Энергоинновация"
17.01.2019
"Убин В.Л."